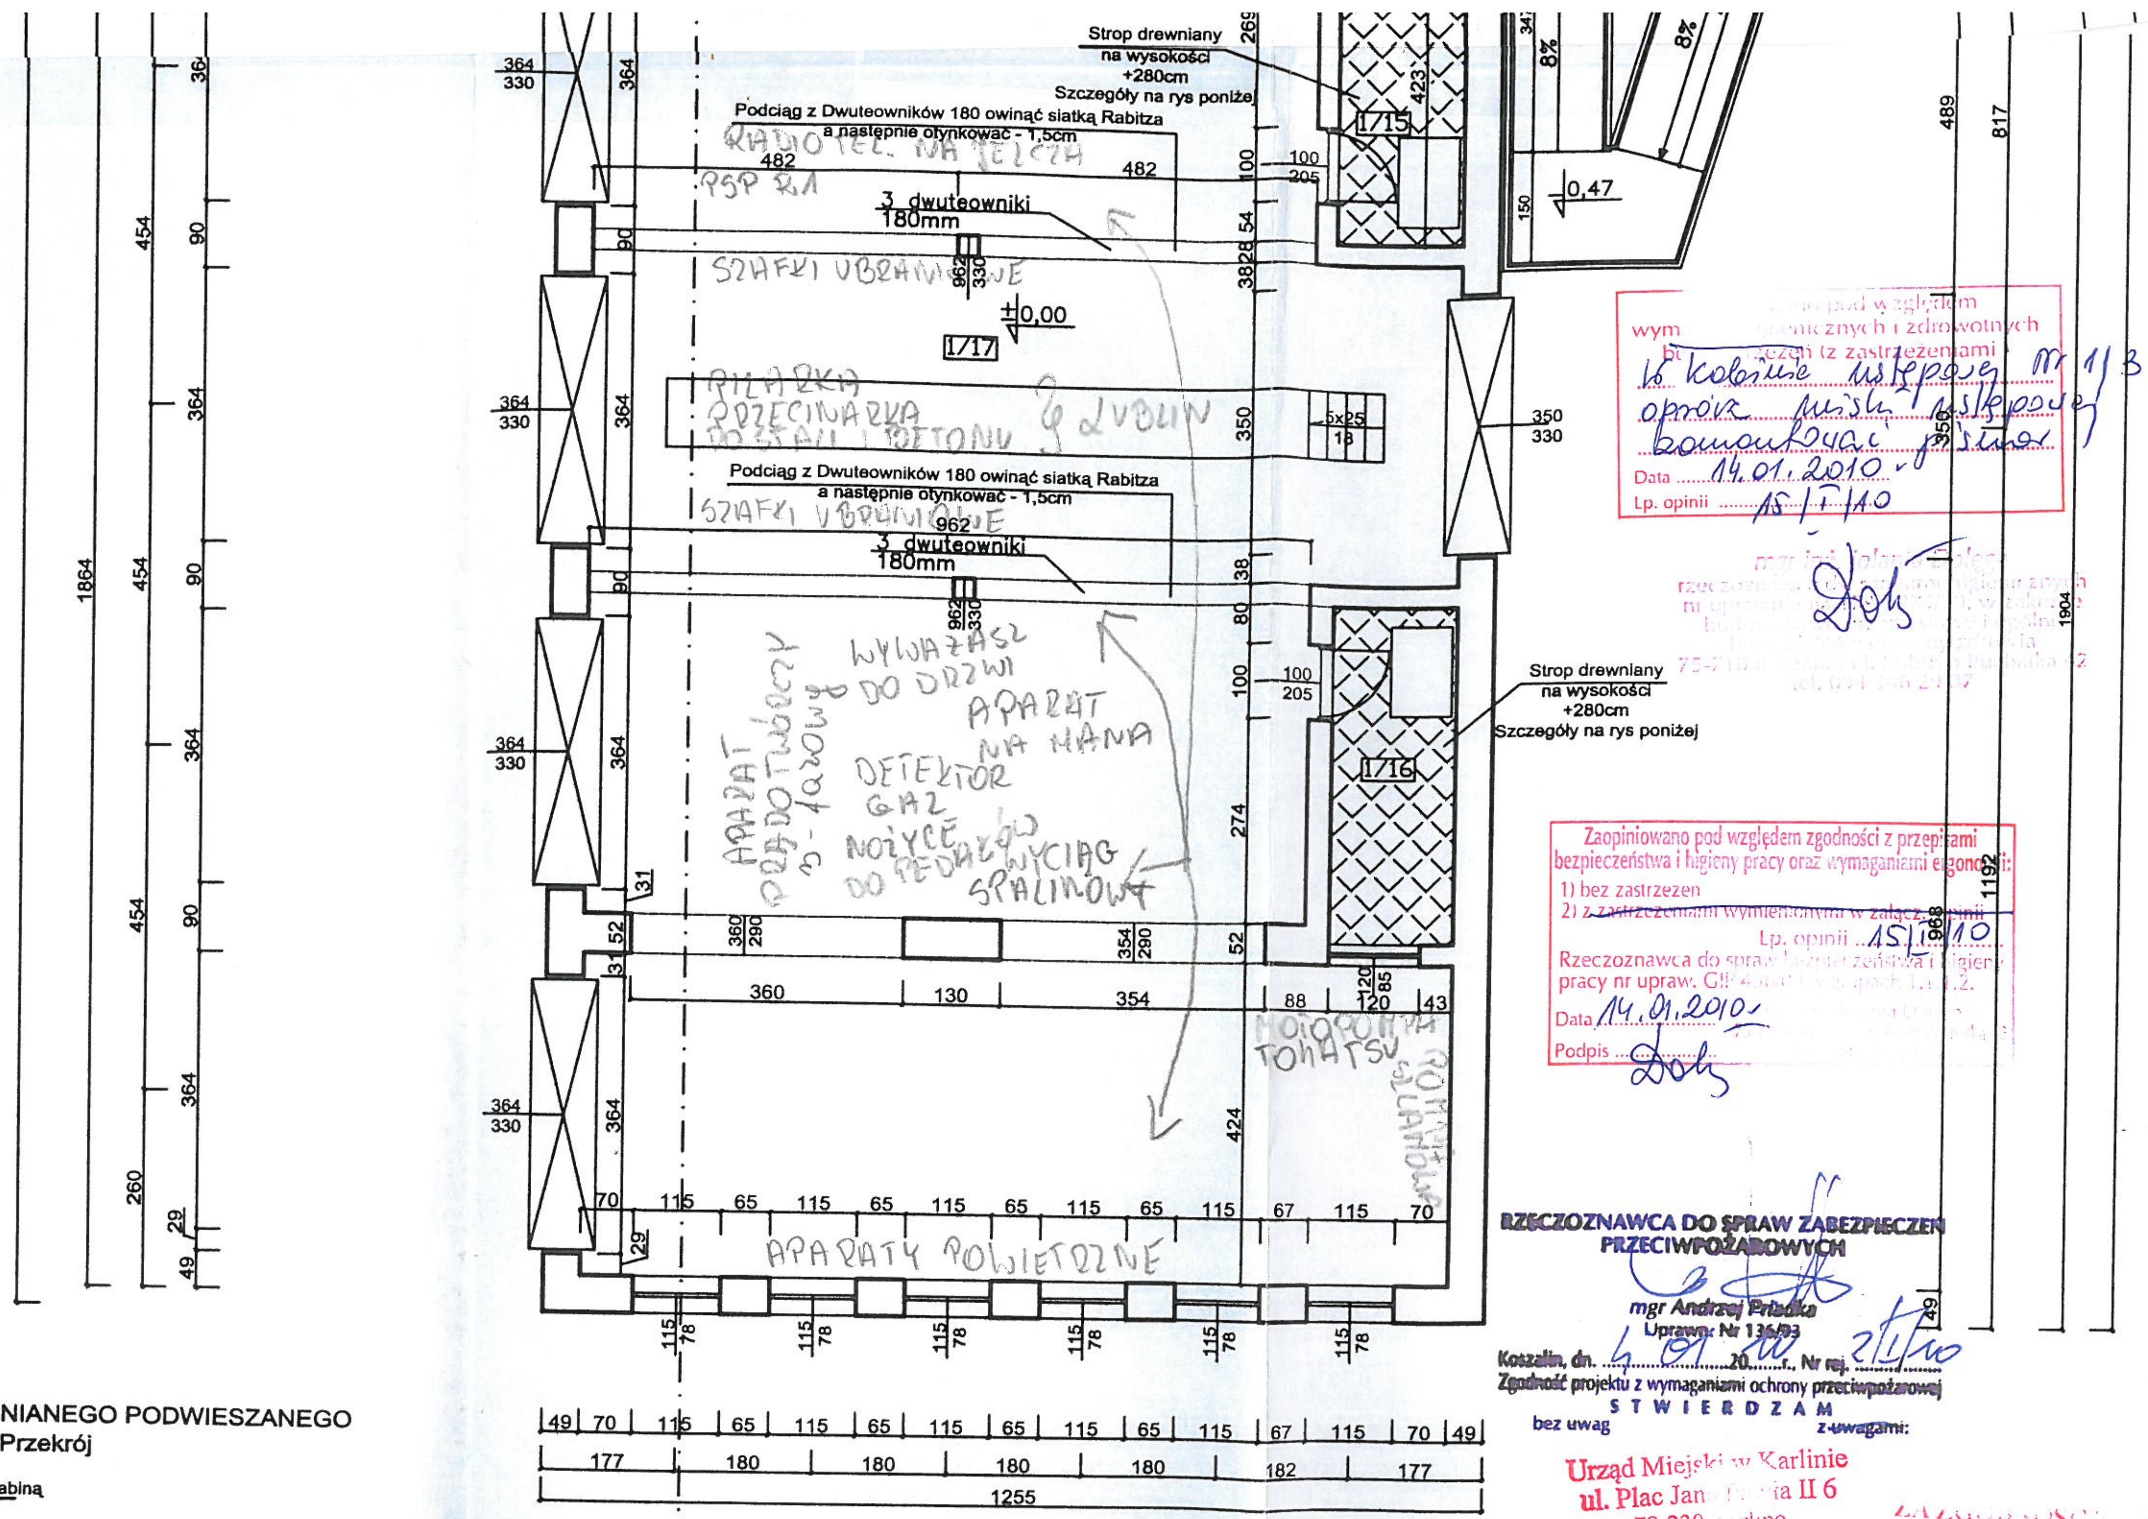
Strop drewniany
na wysokości
+280cm
Szczegóły na rys poniżej
Podciąg z Dwuteowników 180 owinąć siatką Rabitza
a następnie otynkować - 1,5cm
RADIOTEL. NA JEŻCZA
RSP RA
482
482
3 dwuteowniki
180mm
SZAFKI UBRANIOWE
962
330
±0,00
1/17
PILARKA
PRZECINARKA
DO STALI I BETONU
LUBLIN
5x25
18
350
330
1/15
423
0,47
150
100
205
269
54
28
38
8%
Podciąg z Dwuteowników 180 owinąć siatką Rabitza
a następnie otynkować - 1,5cm
SZAFKI UBRANIOWE
962
3 dwuteowniki
180mm
WYWAŻASZ DO DRZWI
APARAT NA MANA
DETEKTOR GAZ
NOŻYCE DO PEDAŁÓW
WYCIĄG SPALINOWY
APARAT PRĄDOTWÓRCZY 3-fazowy
1/16
Strop drewniany
na wysokości
+280cm
Szczegóły na rys poniżej
274
80
100
52
31
360
290
354
290
360
130
354
88
120
85
43
MOTOPOMPA TOHATSU
POMPA SZLAMOWA
424
364
330
70
115
65
115
65
115
65
115
65
115
67
115
70
29
APARATY POWIETRZNE
115
78
49
177
180
180
180
180
182
177
1255
1864
454
90
364
260
489
817
1192
968
1904
D

SZCZEGÓŁY STOPU DREWNIANEGO PODWIESZANEGO

Rzut i Przekrój


Wyłaz stropowy z drabiną
Belki drewniane 7x12cm co 60cm przykręcone do ceownika Śruba M12
25
120
72
91
60
60
60
60
60
5
a
a
a–a
A
A
+2,80
Płyta OSB gr.2,5 cm
Belki drewniane 7x12cm co 60cm przykręcone do ceownika Śruba M12
Ceownik 180 mm Kołki rozporowe M12 co 50cm
330

WYKAZ POMIESZCZEŃ

NR POM.	PRZEZNACZENIE	POSADZKA	POW. M2
1/1	WIATROŁAP	TERRAKOTA	3,17
1/2	HALL	TERRAKOTA	11,13
1/3	WC MESKI	TERRAKOTA	3,23
1/4	POM. GOSPODARCZE	TERRAKOTA	0,87
1/5	POM. GOSPODARCZE	TERRAKOTA	1,50
1/6	WC DAMSKI	TERRAKOTA	3,66
1/7	KUCHNIA	TERRAKOTA	20,93
1/8	POM. GOSPODARCZE	TERRAKOTA	11,22
1/9	POM. GOSPODARCZE	TERRAKOTA	9,30
1/10	SALA	PARKIET	135,18
1/11	KOMUNIKACJA	TERRAKOTA	8,24
1/12	POKÓJ	PARKIET	12,98
1/13	SZATNIA	TERRAKOTA	4,20
1/14	POM. ORKIESTRY	TERRAKOTA	13,22
1/15	ZAPLECZE	TERRAKOTA	6,97
1/16	ZAPLECZE	TERRAKOTA	6,83
1/17	GARAŻ 4 BOKSOWY	TERRAKOTA	187,93
1/18	KOTŁOWNIA	TERRAKOTA	15,10
POWIERZCHNIA UŻYTKOWA			455,66M²

...ano pod względem
wym... ...enicznych i zdrowotnych
~~bez zastrzeżeń~~ (z zastrzeżeniami
W kabinie ustępowej nr 1/3
oprócz miski ustępowej
zamontować pisuar
Data 14.01.2010
Lp. opinii 15/I/10

Zaopiniowano pod względem zgodności z przepisami bezpieczeństwa i higieny pracy oraz wymaganiami ergonomii:
1) bez zastrzezen
~~2) z zastrzezeniami wymienionymi w załącz. opinii~~
Lp. opinii 15/I/10
Rzeczoznawca do spraw bezpieczeństwa i higieny pracy nr upraw. GIP ...
Data 14.01.2010
Podpis

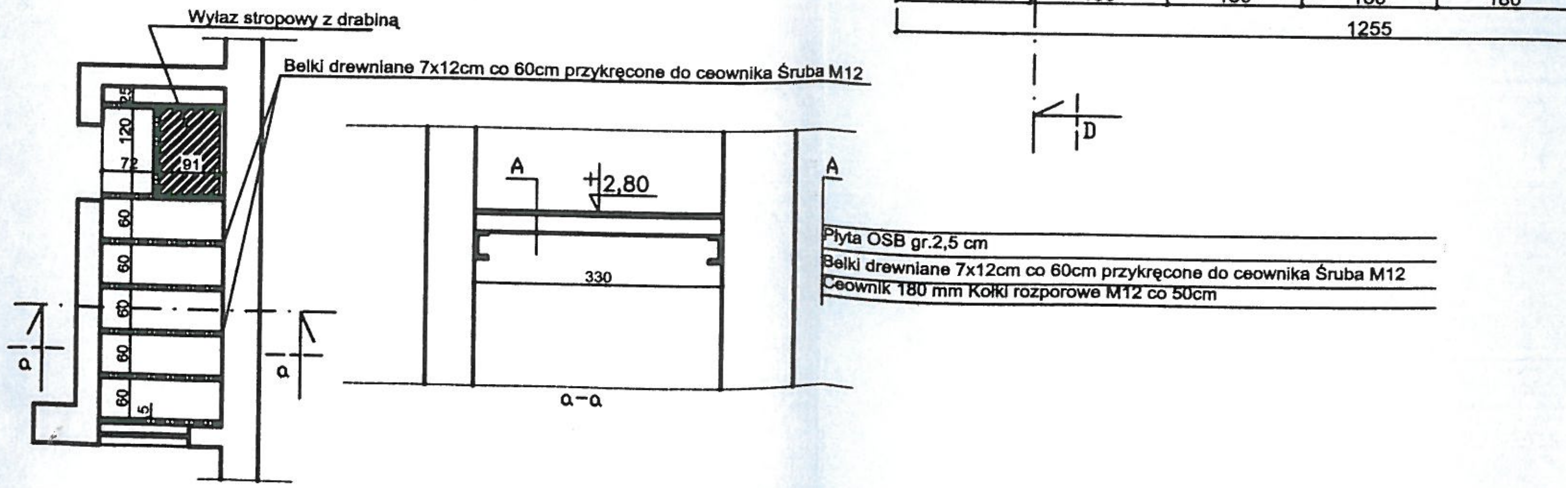RZECZOZNAWCA DO SPRAW ZABEZPIECZEŃ
PRZECIWPOŻAROWYCH
mgr Andrzej Pniadko
Upraw. Nr 136/93
Koszalin, dn. 4.01.20 10 r., Nr rej. 2/I/10
Zgodność projektu z wymaganiami ochrony przeciwpożarowej
STWIERDZAM
bez uwag z uwagami:

Urząd Miejski w Karlinie
ul. Plac Jana Pawła II 6
78-230 Karlino

ZA ZGODNOŚĆ Z ORYGINAŁEM
dnia 2010-03-26
Burmistrz
podpis osoby upoważnionej
Waldemar Miśko

WYMIARY SPRAWDZIĆ NA BUDOWIE.

PRACOWNIA PROJEKTOWA INŻ. JADWIGA ŁUCZAK
75 - 456 Koszalin, ul Lelewela 21/3 tel/ fax. (094) 345-99-03, 0-604-400-19 9

Temat:	przebudowa istniejącego budynku Ochotniczej Straży Pożarnej w Karlinie		
Adres:	Karlino ul. Wigury dz. nr 242		
Tytuł rysu:	RZUT PRZYZIEMIA	Skala: 1:100	Architektura: Data: XI 2009
Faza:	Projekt Budowlany	Uprawnienia bud nr	
Opracował:	inż. Jadwiga Łuczak	A/PNB/8300/50/81	
Opracował:	mgr inż. Łukasz Kargól		
Projektował:	mgr inż. arch. Halina Ryl	A/PNB/8300/16/81	
Sprawdził:	mgr inż. arch. Elżbieta Andrzejewska	WBPP-NB-7210/40/81	
Inwestor:	Urząd Miasta w Karlinie ul.Jana Pawła II 6		Rys. nr 3/A

Burmistrz