BUDOWA OŚWIETLENIA CMENTARZA KOMUNALNEGO
przy ul. PARKOWEJ w KARLINIE - powiat białogardzki

SKALA 1 : 500

Projektowany kabel oświetleniowy należy prowadzić w odległości :

min. 10 cm od istniejących kabli nn 0,4 kV
min. 50 cm od istniejącej sieci wodociągowej
min. 50 cm od istniejących kabli telekomunikacyjnych
min. 50 cm od istniejących granic działek i fundamentów
min. 80 cm od istniejących słupów linii napowietrznych
min. 150 cm od istniejących drzew

UWAGA :

- W miejscach zbliżeń kabla oświetleniowego do słupów linii napowietrznej nn oraz do innych urządzeń podziemnych zastosować rury ochronne typu AROT DVK 75 o długości 2 m
- Wraz z kablem oświetleniowym ułożyć szynę uziemiającą : stalowy drut ocynkowany FeZn o średnicy 8 mm
- Szyny „PEN" słupów uziemić : Rezystancja R_{uz} < 30 omów .

LEGENDA :

- SO — Projektowana Szafka oświetleniowa SO Typu **SOU 1/S/2** . Produkcji ENTECH Koszalin według rysunku E 02 oraz E 05 .
- La11 — Projektowane słupy oświetleniowe typu parkowego **Artmetal Lampa stylowa L - 1a** z oprawą **Stylowy lampion 01 - 70W** Szyny „PEN" słupów należy uziemić R_{uz} < 30 omów .
- Projektowana rura ochronna **AROT SRS 96**
- Oświetleniowa linia kablowa nn 0,4 kV **YAKY 4x25 mm² dł. 1146 m** Wraz z kablem nn ułożyć szynę uziemiającą : Stalowy drut ocynkowany FeZn o średnicy 8 mm Szyny PEN słupów uziemić : R_{uz} < 30 omów
- Oświetleniowa linia kablowa nn 0,4 kV **YKY 5x4 mm² dł. 54 m** Zasilanie obwodu "D" z reflektorami
- R1 — Projektor wbudowywany (oświetlenie elewacji kaplicy) **POMPEI MBF 505 W 70** prod. PHILIPS (IP 67)
- Ld1 — Projektowana oprawa typu parkowego na wysięgniku ściennym **Stylowy lampion 01 - 70W**

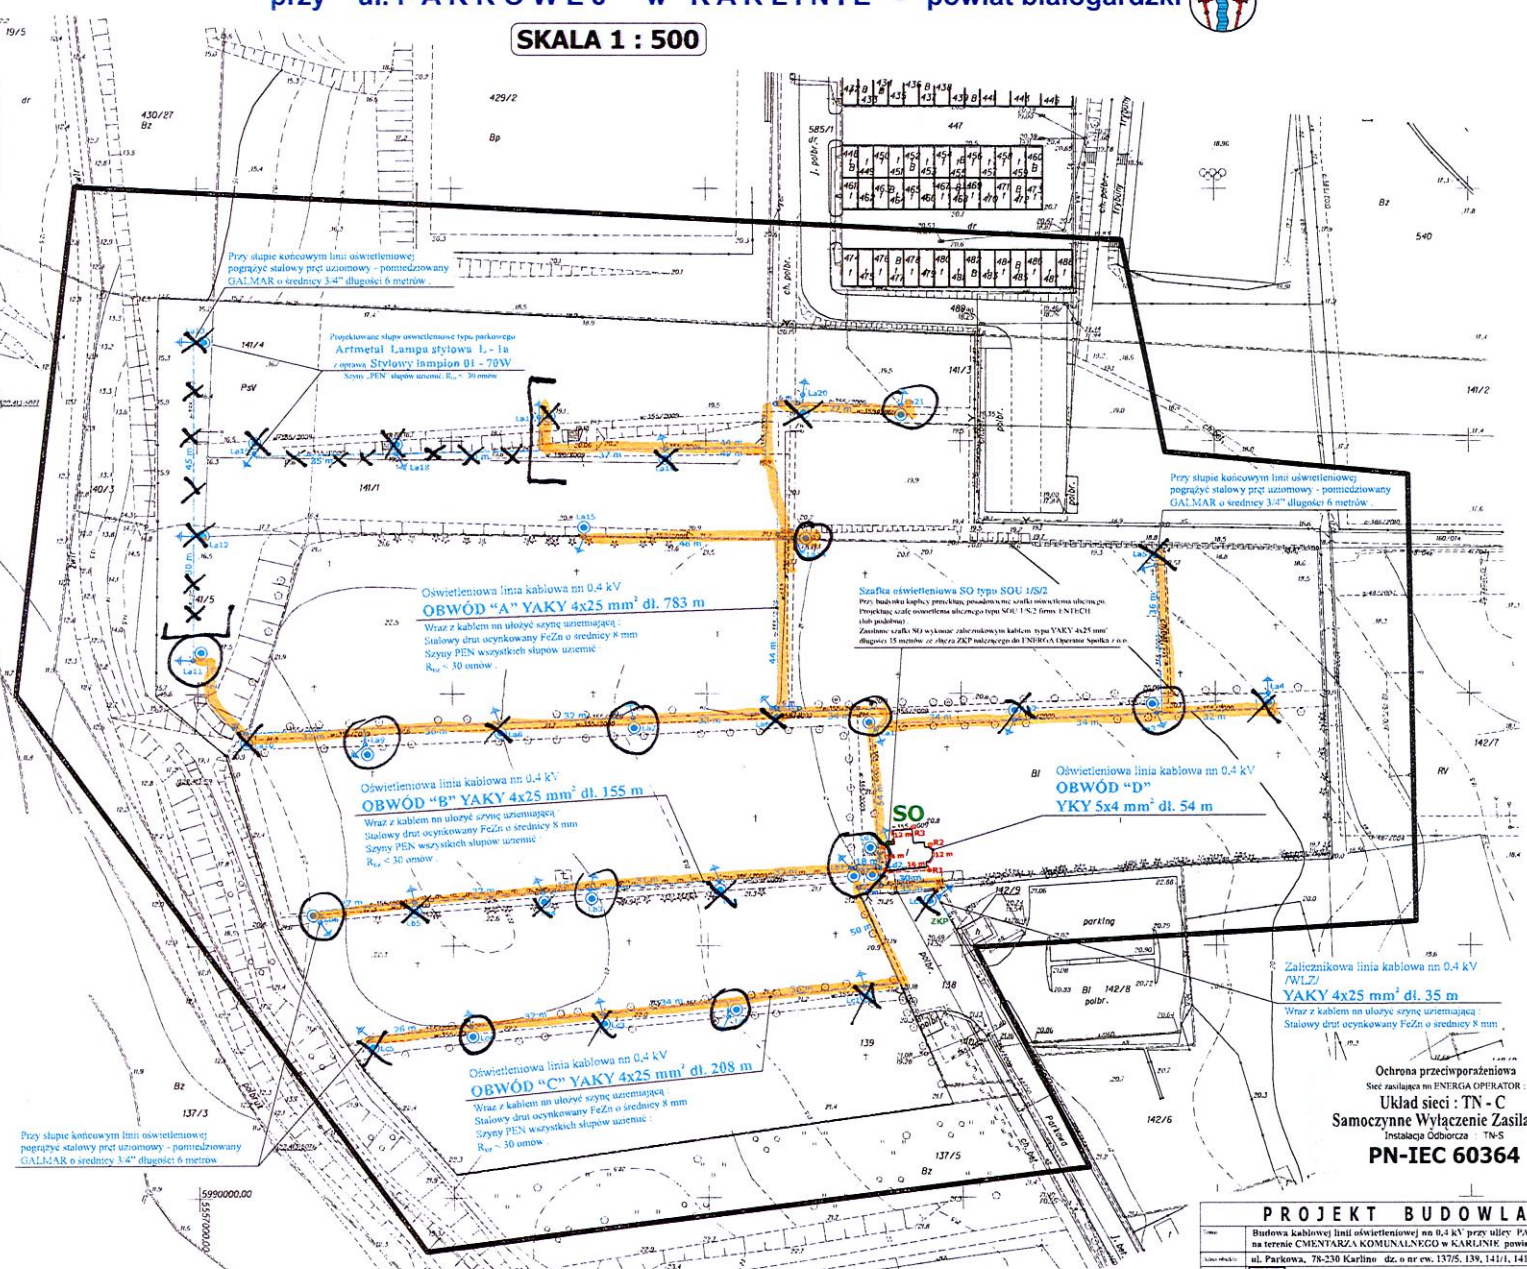

Ochrona przeciwporażeniowa
Sieć zasilająca nn ENERGA OPERATOR :
Układ sieci : TN - C
Samoczynne Wyłączenie Zasilania
Instalacja Odbiorcza TN-S
PN-IEC 60364

OBIEKT: obr. 0004 dz. 139, 141/4, 141/3
Karlino miasto 320013_4
powiat: białogardzki
województwo: zachodniopomorskie
skala mapy 1: 500

USŁUGI GEODEZYJNO- KARTOGRAFICZNE
"GEO MAP Piotr Wałczak
Kadeta 16/2 78-200 Białogard
tel. 792-082-251

Mapy do celów projektowych sporządzono z:
1. mapa zasadnicza w skali 1:500 sekcja 5,294,28,21,4,3,4
2. danych branżowych części uzbrojenia podziemnego
3. pomiaru stałej wysokości i powiązań przyrody oraz pomiaru linii rozbitek wskazanych przez projektanta
4. sprawdzenia geodezyjnego (dla elementów pionu zagospodarowania przestrzennego (linia rozgraniczenia, linia regulacyjna, osie ulic)
Na obsługiwanym obszarze wykonano następujące prace geodezyjne:
1. w.nr 355/2005
2. ewid. 48/2004
3. nr 388/2010
4.

Wykonano w ramach roboty geodezyjnej:
KERG nr: 0340004-TGD/2012

W zakresie sprawowania nadzoru dla prac geodezyjnych nr: 322/03-Ek-1015
podlegające ochronie na podst. art. 15, art. 46 ust. 1 pkt 3 ustawy Prawo geodezyjne i kartograficzne

Granice i nr działek ewidencyjnych według danych PODGiK w Białogardzie z dnia: 2012.03.14

Rejestrowo.

Informacje dodatkowe:
1. [redacted] zakres pomiaru
2. Podstawa techniczna opracowania: Instrukcja K-1 (1979) / K-1 (Podstawowe błędy Kroju z 1998r.)
3. Mapa nadaje się do celów projektowych w zakresie pomiaru.
4. Stopień kompletności mapy do celów projektowych jest zgodny: K-1 (Podstawowe błędy Kroju z 1998r.) z przepisami instrukcji technicznej K-1 (1979)
5. Wszystkie trwale obiekty budowlane podlegają wytyczeniu przez jednostkę wykonawczą geodezyjną.
6. Nie wytyczono się lokalizacji w terenie rzutów uzbrojenia, o którym brak było informacji branżowych i nie zostało odnalezione w czasie inwentaryzacji geodezyjnej

Uzbrojenie sprawowane na podstawie
1. danych branżowych - z literą B
2. pośredniego ustawienia przebiegu aparatury elektromagnetycznej - z literą A
3. bezpośrednich pomiarów powykonawczych - bez litery

W związku z tym w częściach I i Z nie gwarantuje się kompletności, a dokładność położenia uzbrojenia na mapie może być różna od dokładności kartograficznej mapy.

Aktualność mapy do celów projektowych na dzień: 2012.03

Kierownik jednostki wykonawstwa geodezyjnego:
P. Wałczak nr upr. 0596

Mapa do celów projektowych wykonana bez ustalonych obciążeń.

PROJEKT BUDOWLANY

Temat:	Budowa kablowej linii oświetleniowej nn 0,4 kV przy ulicy PARKOWEJ na terenie CMENTARZA KOMUNALNEGO w KARLINIE powiat białogardzki
Adres obiektu:	ul. Parkowa, 78-230 Karlino dz. o nr ew. 137/5, 139, 141/1, 141/3, 141/4, 141/5
Inwestor:	GMINA KARLINO ul. Plac Jana Pawła II 6, 78-230 Karlino
Nr rysunku: E 01	Skala: 1 : 500 Data: czerwiec 2012 roku
Projektował: Mariusz Strzeszkiewicz GP 7342/1843/94	Branża: Elektroenergetyczna
Sprawdził: Ryszard Grabowski GTN-III-8345/282/78	Projekt